

竣工図

2014.10.20

本図は建物の完成状況を図面化したもので
あり、正確性には万全を期していますが、
万が一不整合が発見された場合は、現状を
正とし本図を訂正させていただきます。

訂正	・
・	
・	
・	

久米・エイプラス建築関連業務共同企業体

日付	2014.02	構造・設備関係規定に適合することを確認した者	1級建築士 登録番号192115号 小田島昭彦	件名	北茨城市立総合病院新築工事	設計番号	1100283
P.A.		構造1級建築士 建築士証交付番号 号	1級建築士 登録番号294499号 櫻井和則				
担当		設備1級建築士 建築士証交付番号 号	1級建築士 登録番号 号				
		担当	1級建築士 登録番号217353号 佐藤昌樹				

面名
2階 平面図
A1版 1:200
A3版 1:400
面番号
A-022




竣工図

2014.10.20

本図は建物の完成状況を図面化したものであり、正確性には万全を期していますが、万が一不整合が発見された場合は、現状を正とし本図を訂正させていただきます。

壁仕様	
コンクリート壁	S片 LGS+PBT=9.5+12.5 片面 天井まで
RC	S天 LGS+PBT=9.5+12.5 両面 天井まで
ALC1 ALC t100	Sx LGS+PBT=9.5+12.5 (+鉛板t=2.0 片面のみ) 両面 スラブまで
ALC2 ALC t120	Sbx LGS+PBT=12.5+12.5 (+鉛板t=2.0 片面のみ) 両面 スラブまで
S	LGS+PBT=9.5+12.5 両面 スラブまで
Sa	LGS+PBT=12.5+12.5 両面 (耐火時間) スラブまで
Sa2	LGS+PBT=21.5+21.5 両面 (耐火時間) スラブまで
Sc	LGS+PBT=9.5+12.5 両面 (耐音量) GRCスラブまで
Sac	LGS+PBT=12.5+12.5 両面 (耐火時間) GRC充填スラブまで

訂正	.
.	.
.	.
.	.
.	.

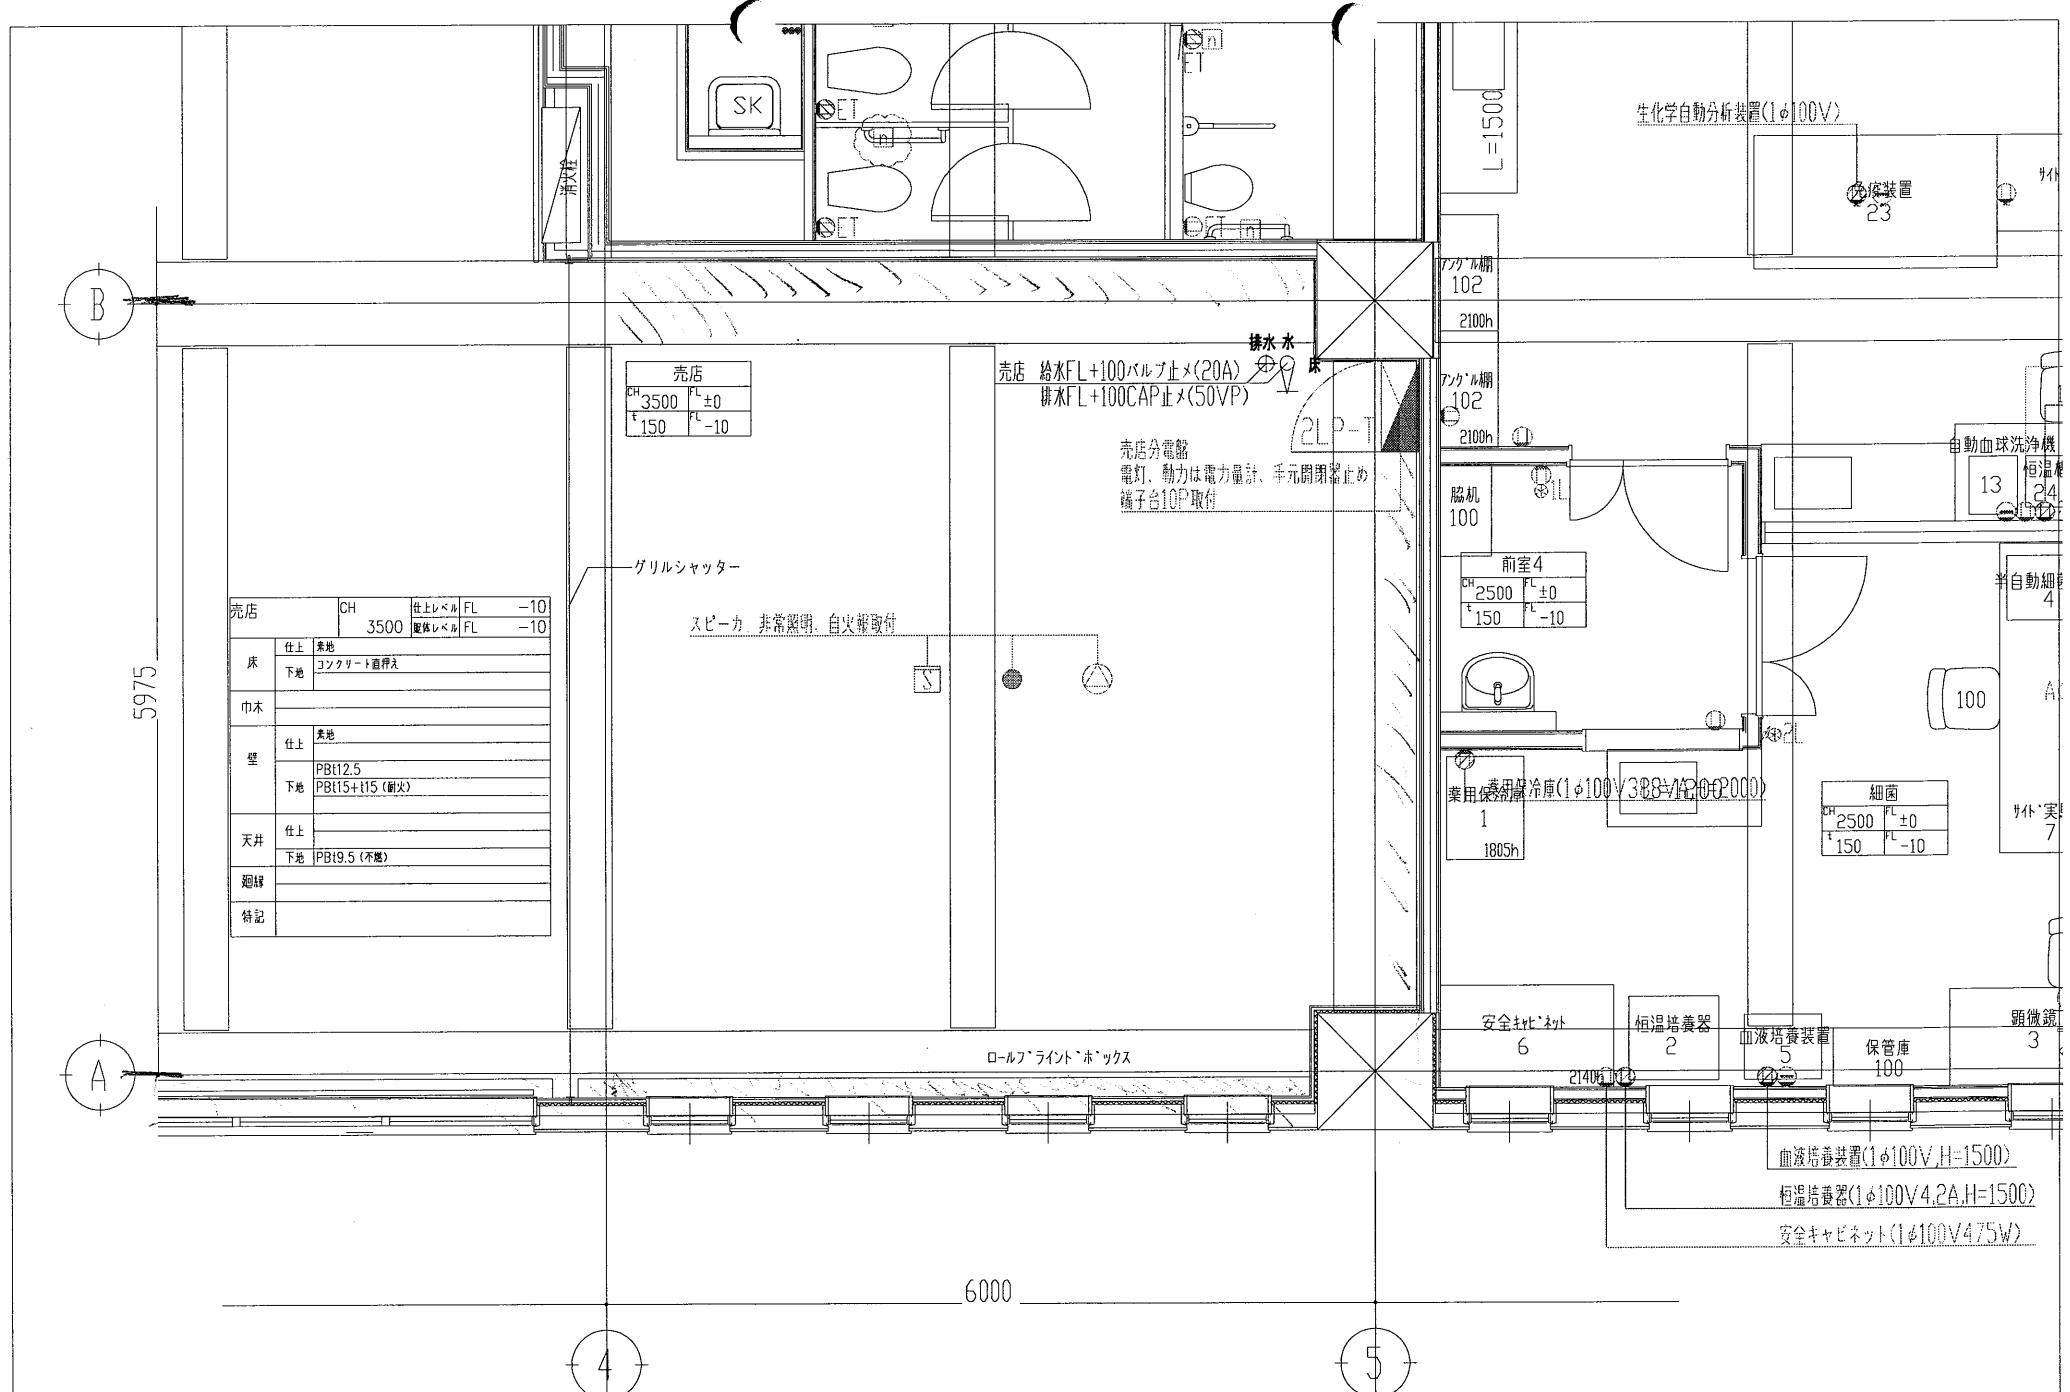

記	変更	△ 25年05月 17日出図 △ 25年05月 3日訂正 △ 年月日訂正 △ 年月日訂正 △ 年月日訂正 △ 年月日訂正	△ 年月日訂正 △ 年月日訂正 △ 年月日訂正 △ 年月日訂正 △ 年月日訂正	受 算 計 現 場 作 成 生産支援部 A1: 1/20 A3: 1/40 年月日 H25.05.31	北茨城市立総合病院新築工事 2階 床・壁塗合漆(売店)
事	訂正	△ 年月日訂正 △ 年月日訂正 △ 年月日訂正 △ 年月日訂正 △ 年月日訂正 △ 年月日訂正	△ 年月日訂正 △ 年月日訂正 △ 年月日訂正 △ 年月日訂正 △ 年月日訂正		